

**(1994-
2024)**

30 años de la
Consagración Constitucional
de la Autonomía y Autarquía
Universitaria en Argentina.




OBRA: 3° LLAMADO – NUEVA SET SECTOR ESTE – ILUMINACION ESTACIONAMIENTOS







INSTITUTO: CIUDAD UNIVERSITARIA

EXPEDIENTE N° REC-1219744-24

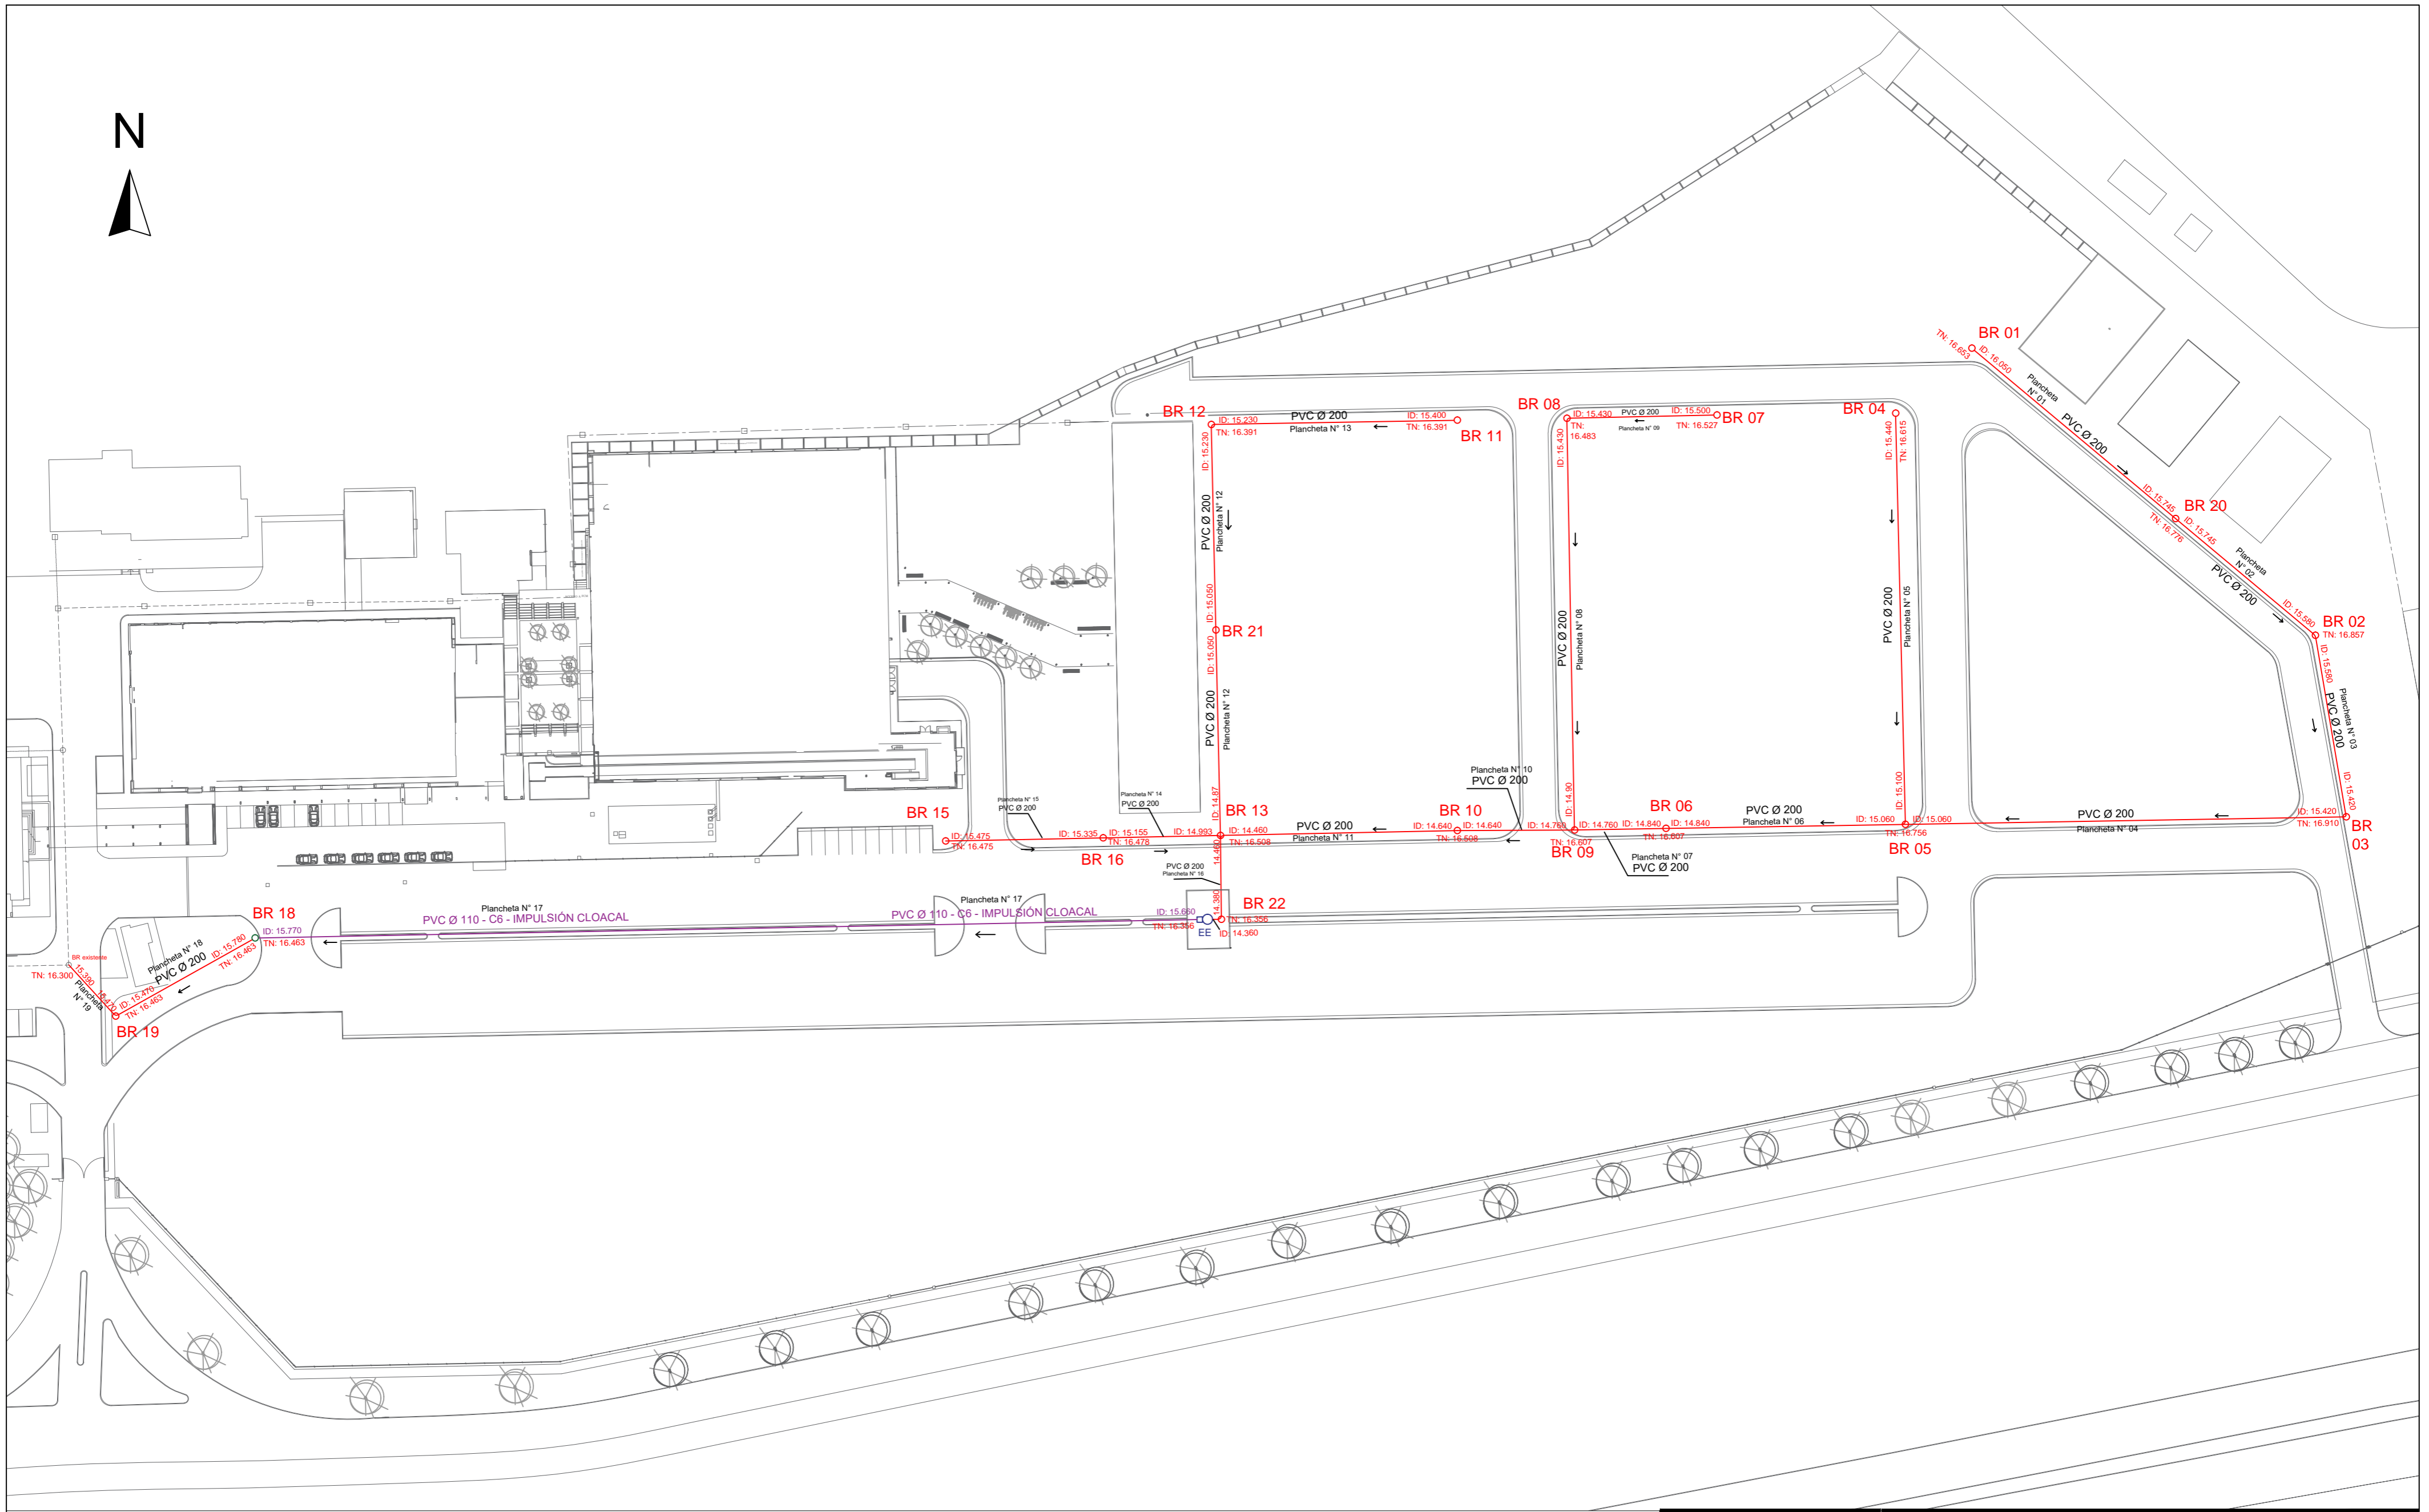CIRCULAR ACLARATORIA SIN CONSULTA

Se adjuntan planos con los esquemas de desagües pluviales y cloacales existentes del sector a intervenir, para su conocimiento.

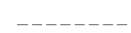

- | | | | | | | |
|---|--|------------|----------------------------------|---|-------|--|
|  | Cañería de impulsión cloacal PVC C6 Ø110 | ID: 15.770 | Cota Intradós de cañería cloacal |  | BR 18 | Boca de Registro ventilada |
|  | Cañería cloacal PVC Ø200 | TN: 16.463 | Cota del Terreno Natural |  | EE | Estación Elevadora de líquidos cloacales |
|  | Cañería cloacal existente | BR | Boca de Registro existente |  | BR 10 | Boca de Registro |



Dirección de Construcciones Universitarias - UNL


"Primera Etapa - Ampliación Sistema Cloacal - Ciudad Universitaria"


PLANO CONFORME A OBRA

ESCALA: 1:800

DIBUJÓ Y PROYECTÓ: Ing. Hugo Nagel

FECHA: SEP 23

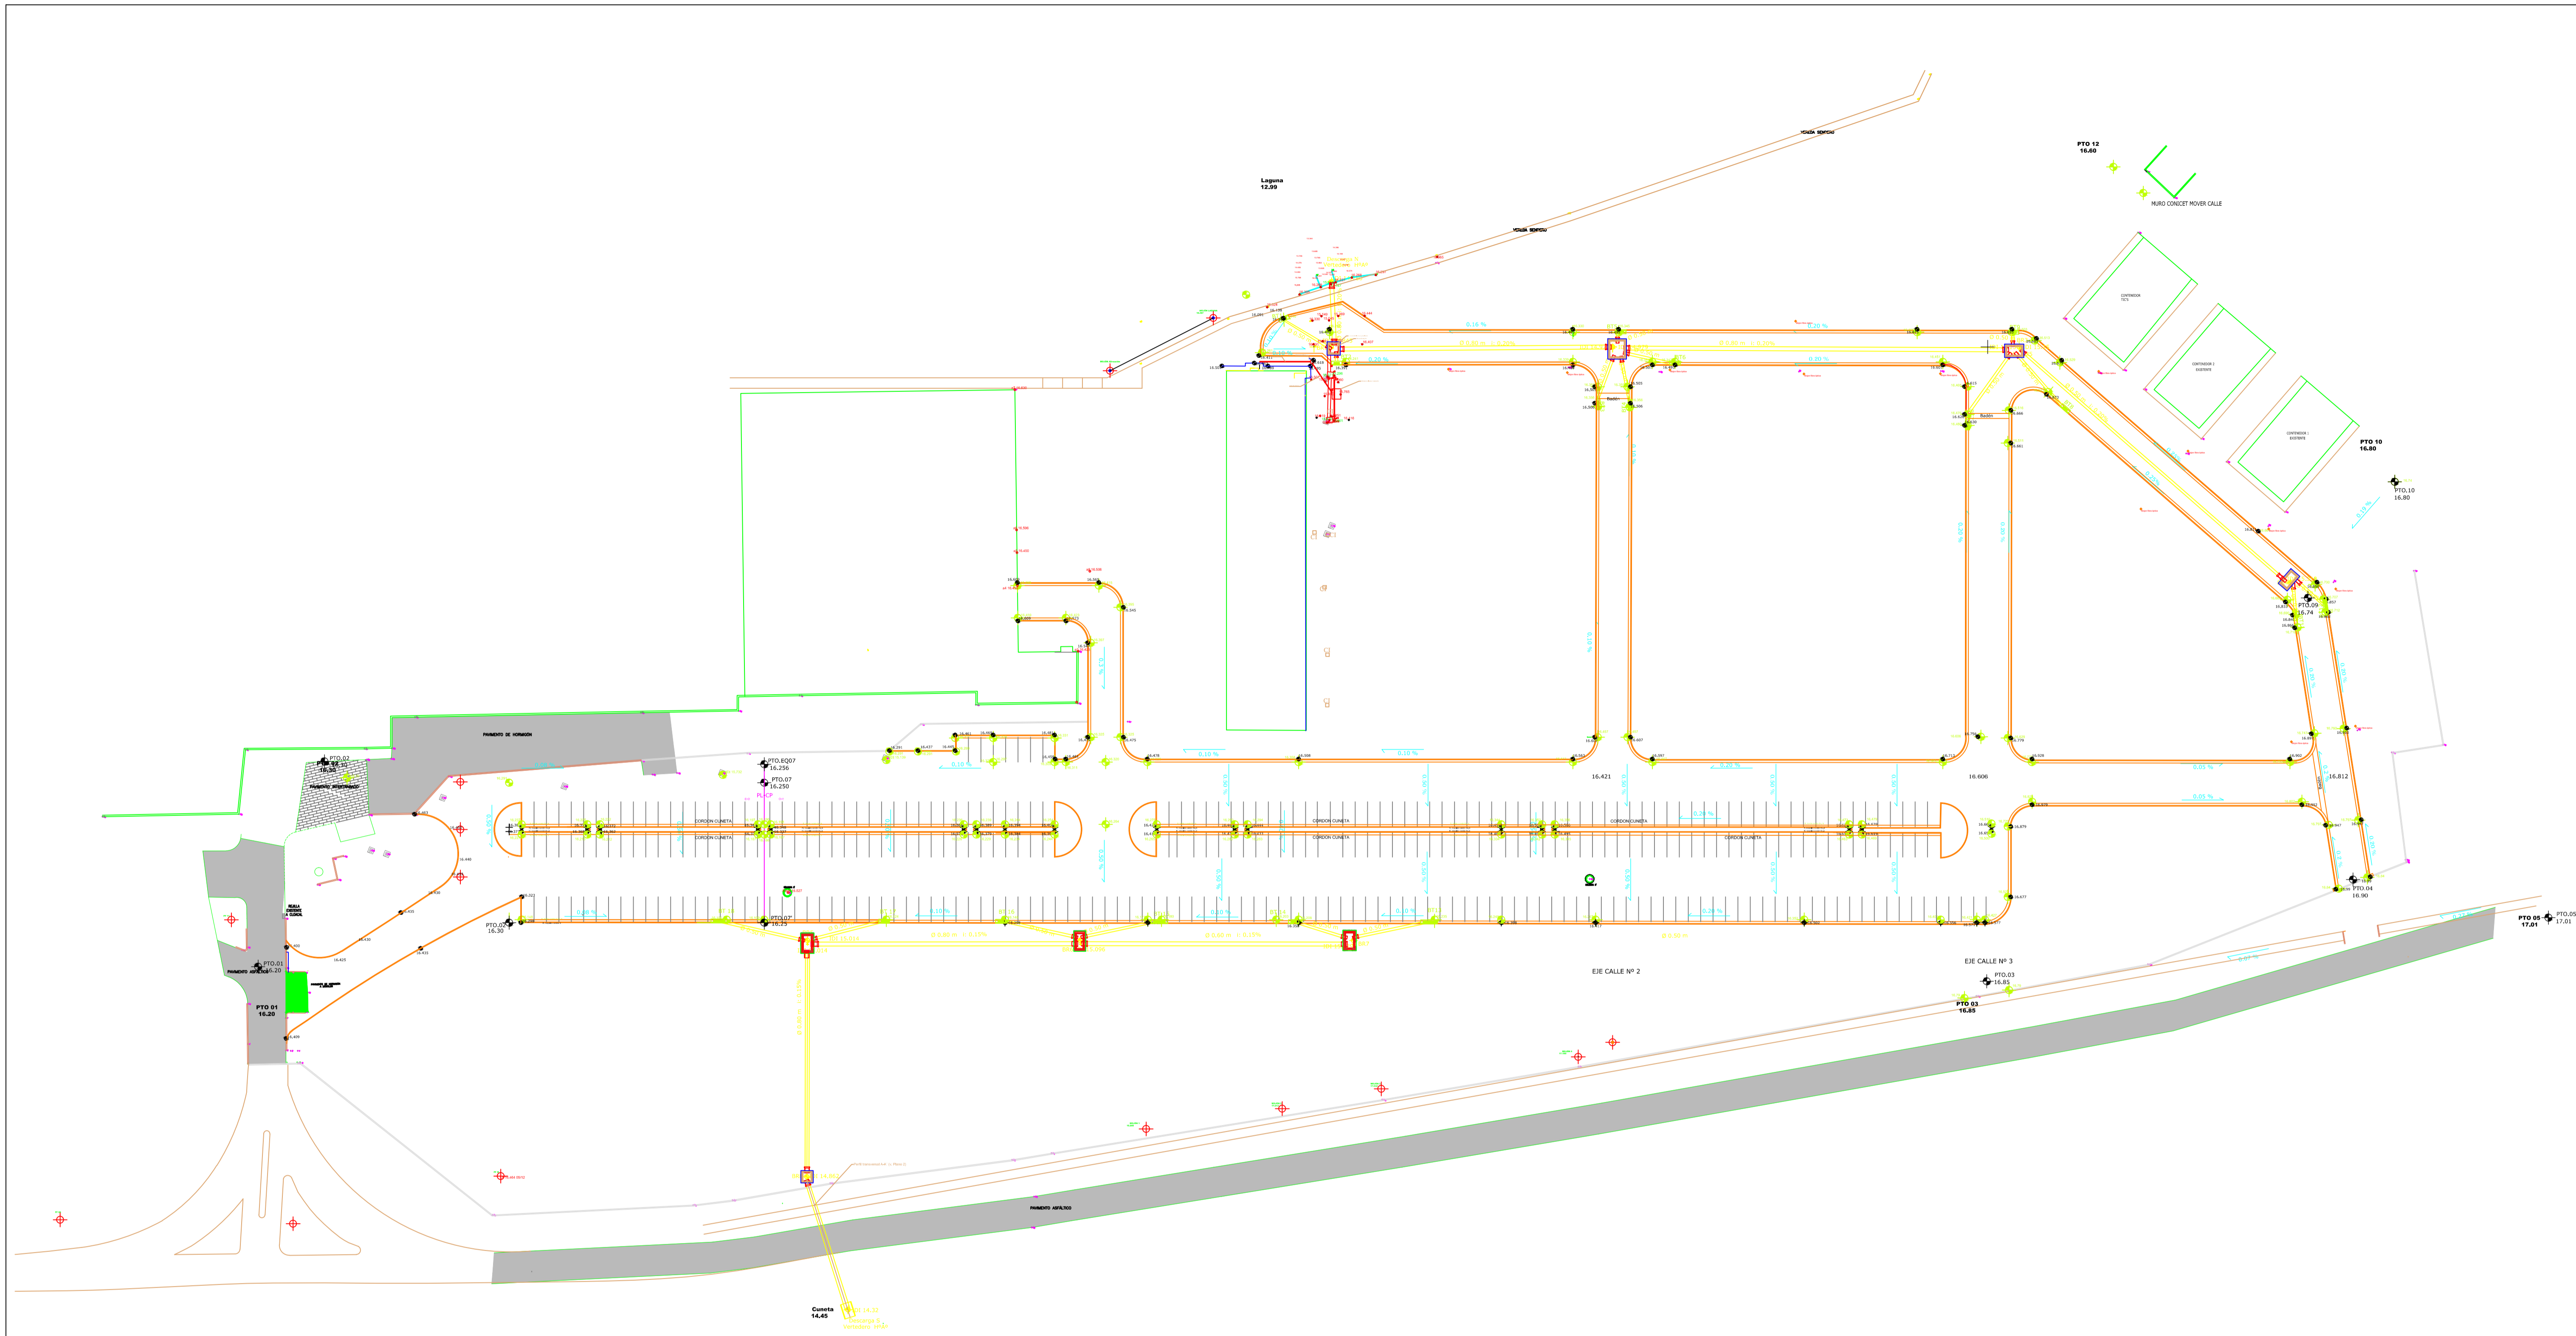

		PLANO N°:
		Plano 1
OBRA:	CORDÓN CUNETA Y DESAGÜES PLUVIALES	
FECHA:	NOVIEMBRE 2017	
PLANO:	CORDÓN CUNETA Y DESAGÜES PLUVIALES UNL	
ESCALA:		
MODIFICACIONES:		
DIBUJO:		
ARCHIVO:		